松戸市河原塚寺ノ台土地区画整理事業
画地出来形確認測量図

縮尺 1:500
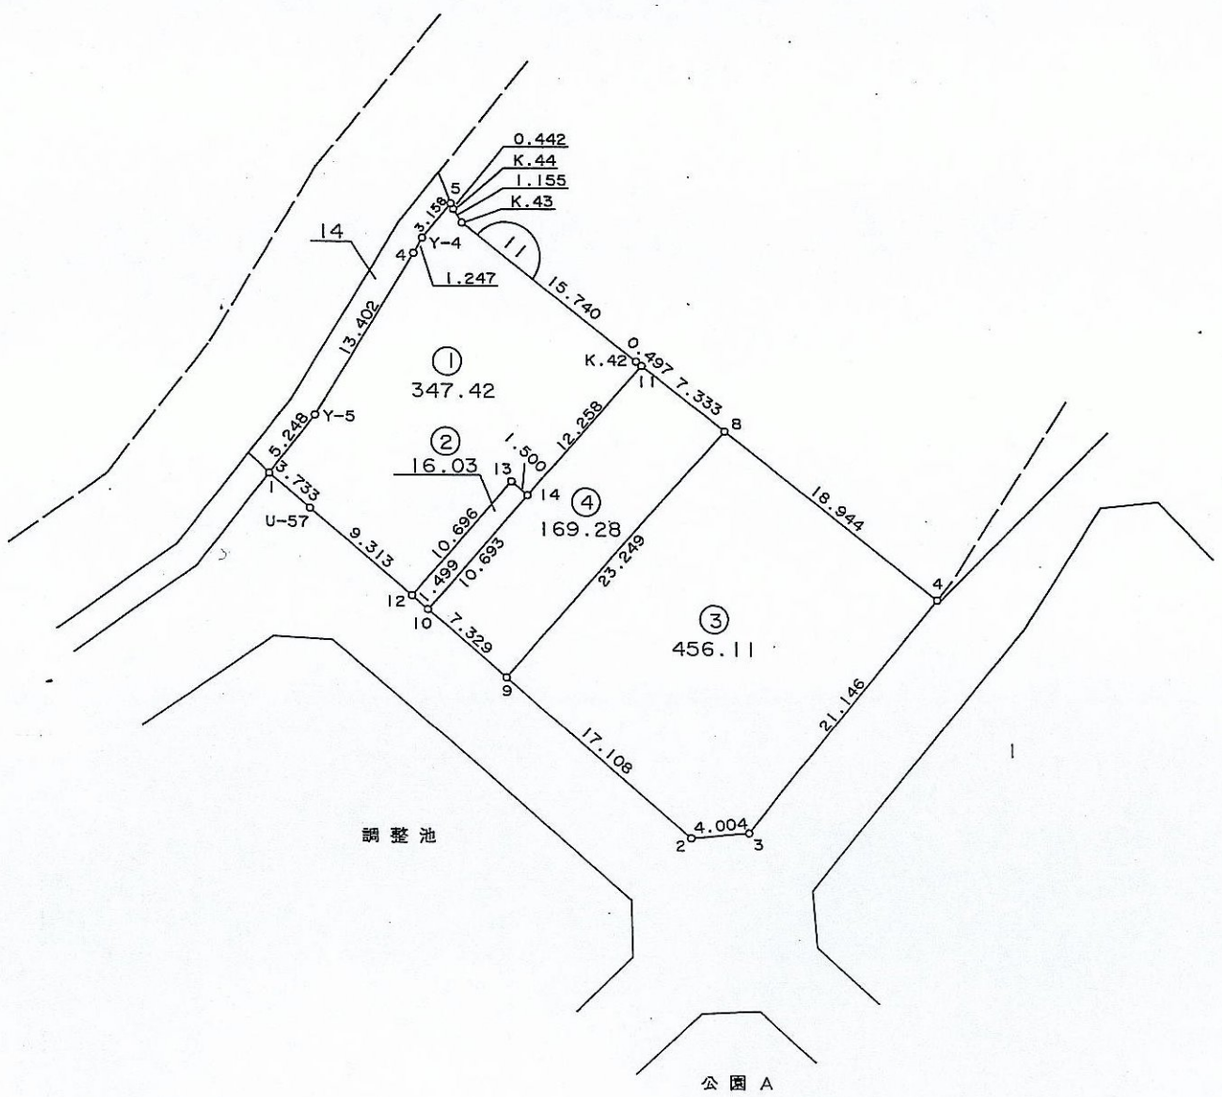
№ 11