# 松戸市河原塚寺ノ台土地区画整理事業
## 画地出来形確認測量図

縮尺 1:500
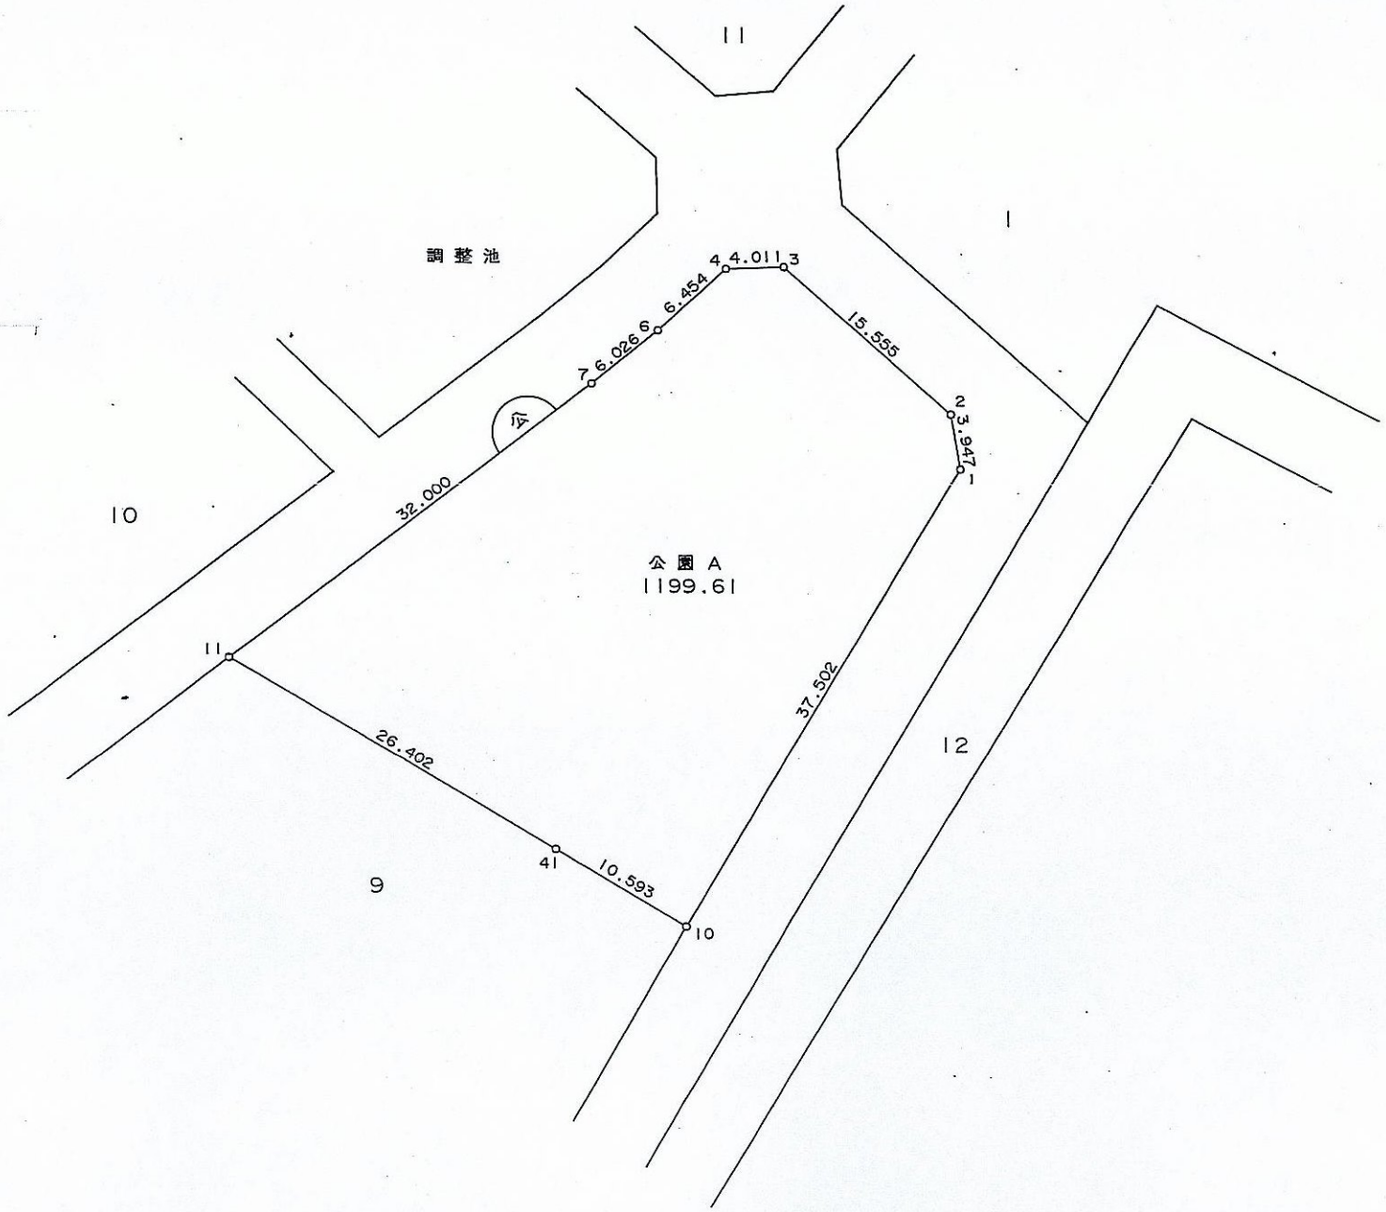
№15